



MALMÖ JÖRGEN KOCK 4

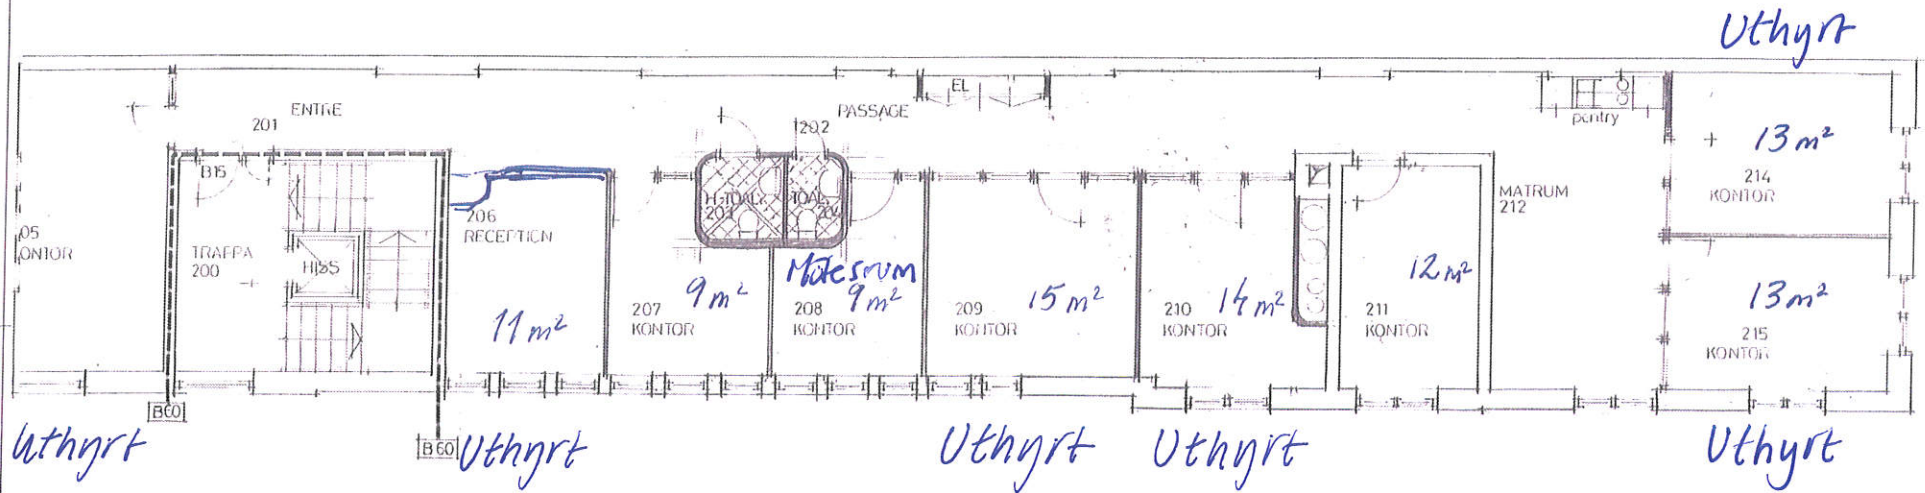

N VÄNING 2

RELATIONSHANDLING			
MALMÖ JÖRGEN KOCK 4			
D 2844	EM - NPJ / LA	MBJ	
1986-03-13	MARIA BERGSTRÖM JOHANSSON		
PLAN VÄNING 2			
A1 1:50, A3 1:100	A302:02		